

REFERENCE DRAWINGS	
DRAWING TITLE	DRAWING N°
Symbol for Electrical Diagrams	BEB-SYM-04-000
RS1 Reservoir-Electrical Layout	BEB-RS1-04-200
RS1 RS2 Reservoir-Transformer station panel	BEB-RS1-04-221

2	CHANGES REVIEW	18-11-2025	N.M.		
1	CHANGES AS BUILT	10-4-2003	M.C.	P.B.	A.B.
0	APPROVED AS PER AN 0245	1-8-2001	MEB	F.L.	A.B.
A	FIRST ISSUE	23-4-2004	MEB	F.L.	A.B.
NO	DESCRIPTION	DATE	Des	Ctg	App

REVISIONS

Employer
REPUBLIC OF ALBANIA
WATER SUPPLY AND
SEWERAGE ENTERPRISE OF KORÇA



Engineer's Approval

Approved by:

Checked by:

Drawn by:

Scale

DRAWING No.:

DCB RS1 04 220

KORÇA WATER SUPPLY AND
SEWERAGE PROJECT

RS1 RESERVOIR
POWER AND CONTROL PANEL
LVS 05 13 01
WIRING DIAGRAM

QUESTO DISEGNO È ESCLUSIVA PROPRIETÀ
DELLA SOCIETÀ M.E.R. Engineering s.r.l.
NE È VIETATA LA RIPULCAZIONE
E LA DIFFUSIONE SENZA SUA AUTORIZZAZIONE
SCRITTA AI SENSI E PER GLI EFFETTI
DELL'ART. 2578 C.C.

Titolo
COVER PAGE

Data :
23-4-2001

Dis. n°:
Dwg. n°:


Designatore:

Pg. n°:

Drawn:

Sh. n°:


NIKOLIN MEHMETI
NIPIT: k918120391
Tel.: 0696062118

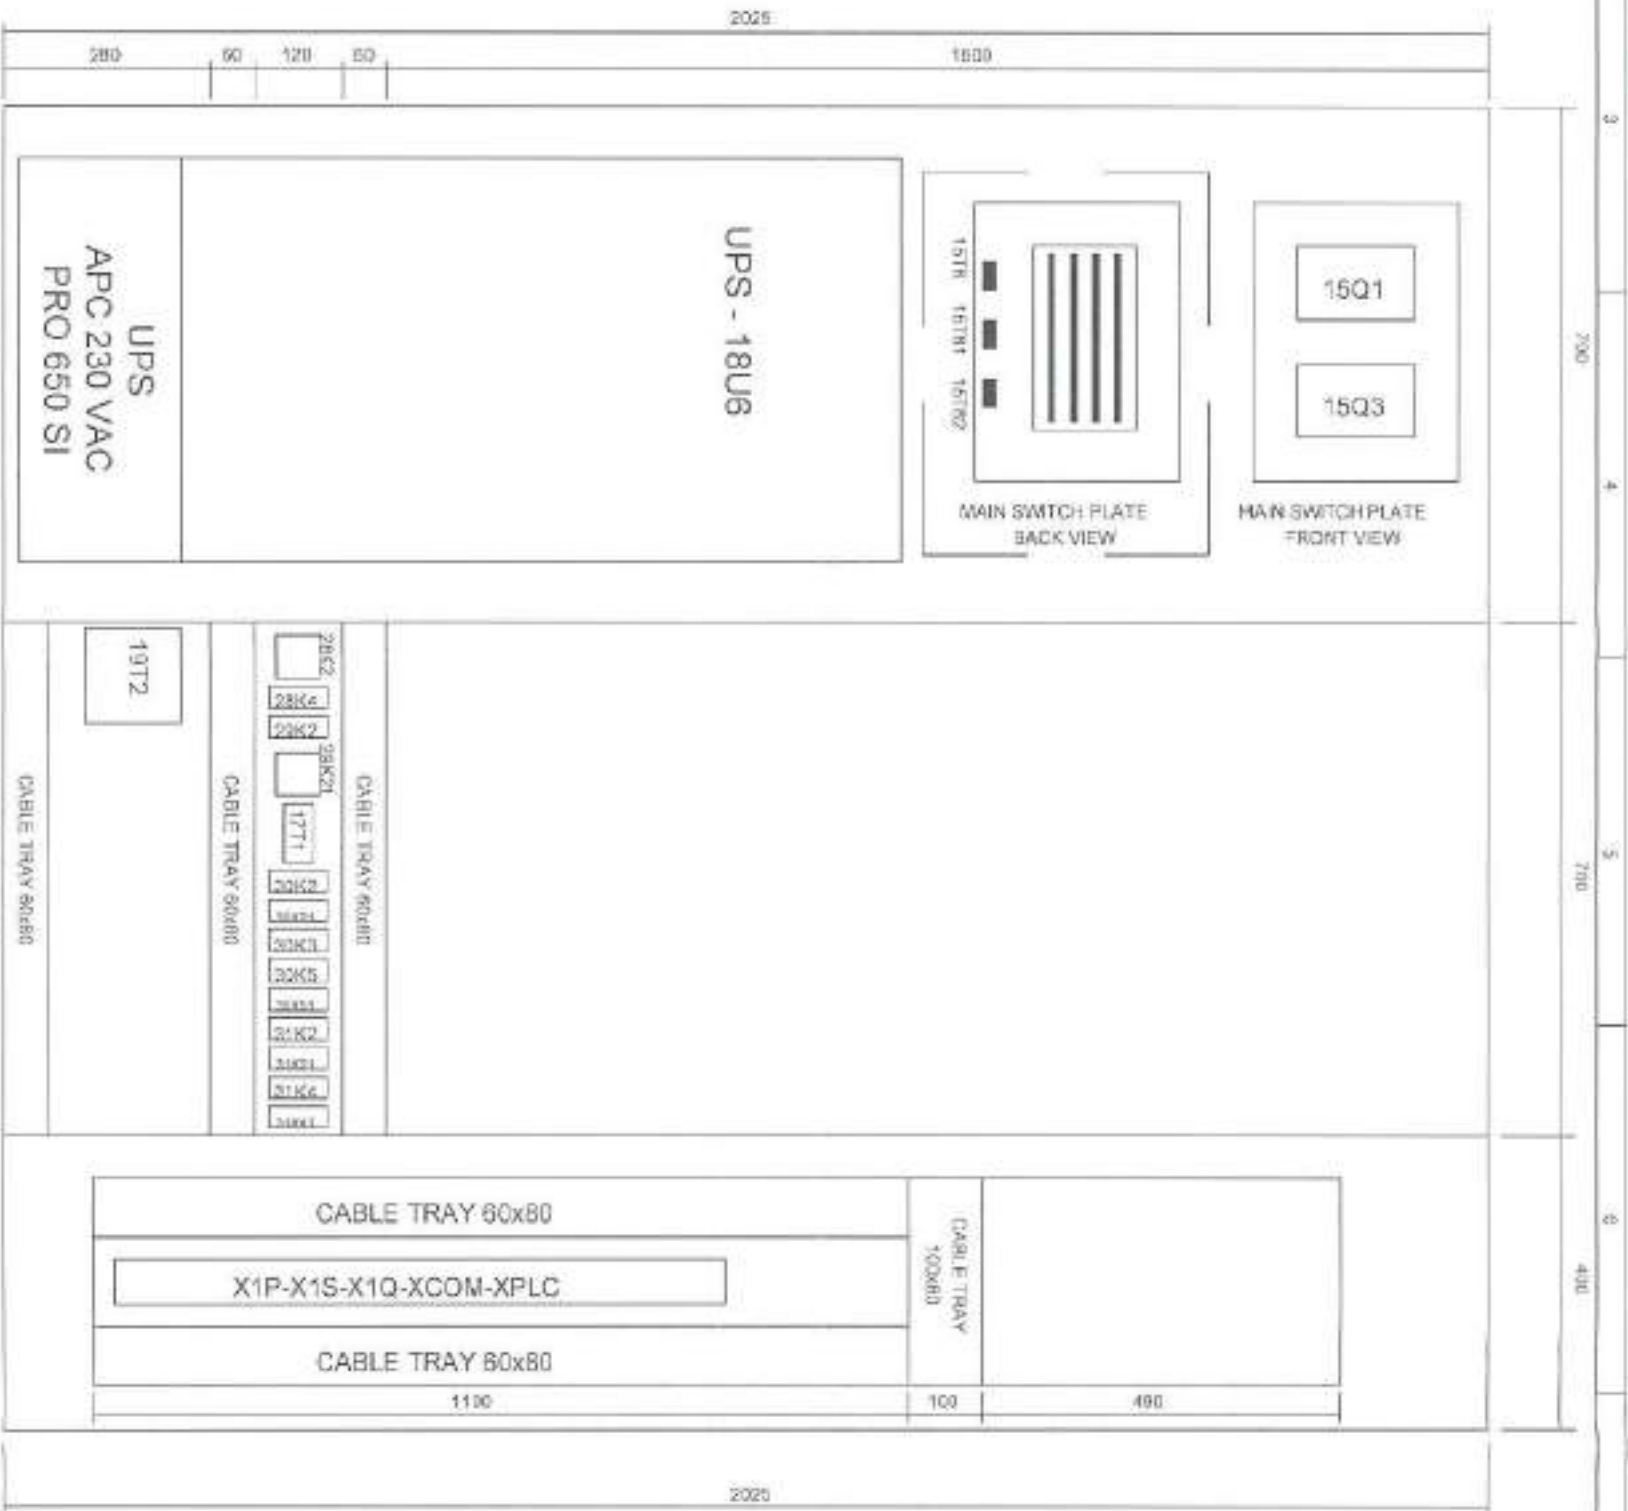

INTERNAL PLANIMETRY VIEW

QUESTO DISEGNO E' ESCLUSIVA PROPRIETA' DELLA SOCIETA' M.E.B. Engineering s.r.l. NE E' VIETATA LA DUPLICAZIONE E LA DIFFUSIONE SENZA AUTORIZZAZIONE SCRITTA AI SENSI E PER GLI EFFETTI DELL'ART. 2079 C.C.			
TITOLO INTERNAL PLANIMETRY VIEW		DATA 10-4-2003	DISEGNO Pg. n° : Sh. n° :
AUTORE Pier Tosi		COMPILAZIONE JMB	45

NIKOLAJ MEHILLI PF
NIPR Key 150091
Tel: 0696002118

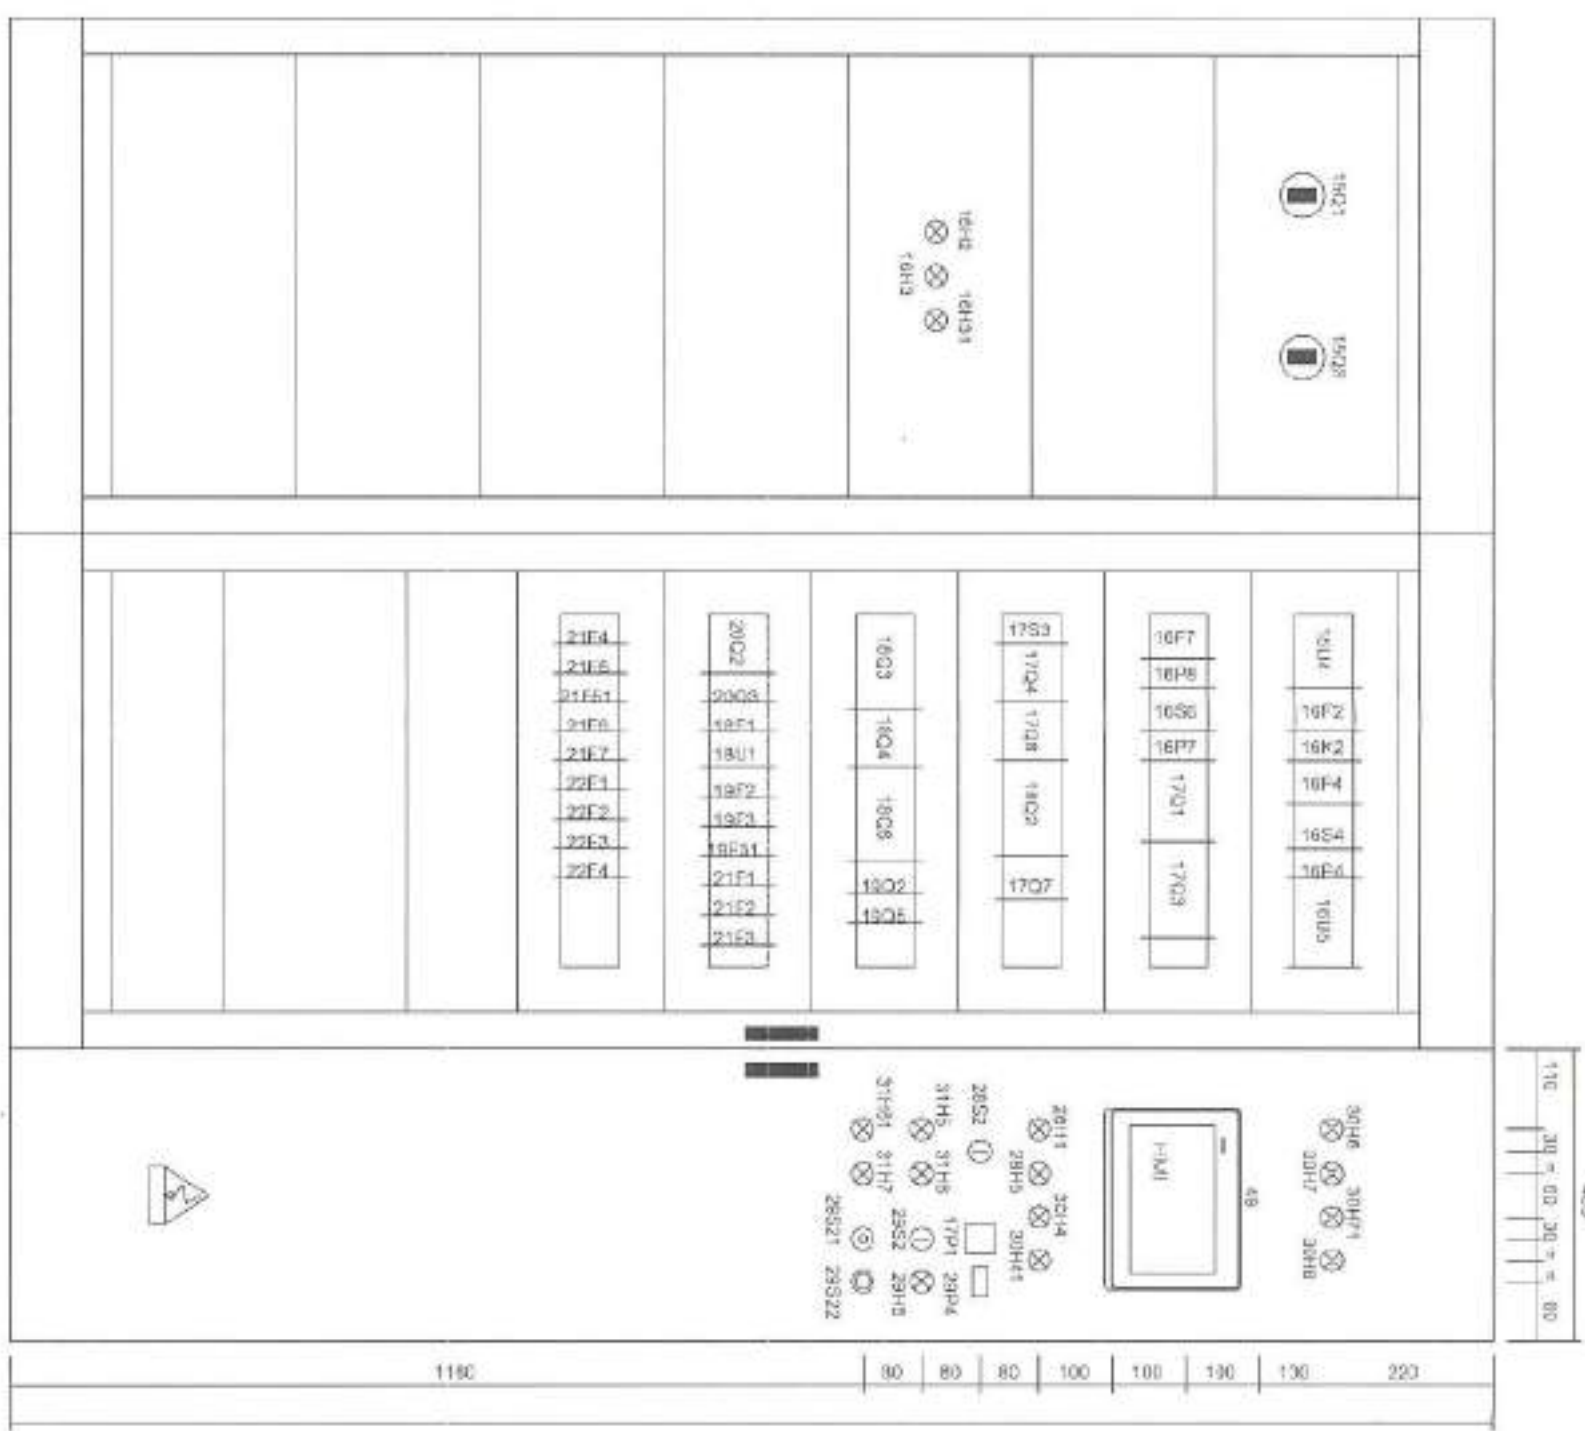

QUESTO DISEGNO E ESCLUSIVA PROPRIETA' DELLA SOCIETA' M.E.B. Engineering s.r.l. NE E' VIETATA LA DUPLICAZIONE E LA DIFFUSIONE SENZA AUTORIZZAZIONE SCRITTA AI SENSI E PER GLI EFFETTI DELL'ART. 1773 C.C.		Titolo EXTERNAL PLANIMETRY VIEW		Data 10-4-2003	Dis. n° Dwg. n° Pg. n° Sh. n°
Vettore SIA Firma 1998		Contratto 200		Disegnato: Disegnato: Disegnato:	Disegnato: Disegnato: Disegnato:

NIKOLIN MEHILLI PF
RIPT
Tel.: 0696062118
of 46

1

2

3

4

5

6

7

8



PLANT VIEW

QUESTO DISEGNO E' ESCLUSIVA PROPRIETA' DELLA SOCIETA' M.E.S. Engineering S.R.L. NE E' VIETATA LA RIPRODUZIONE E LA DIFFUSIONE SENZA SUA AUTORIZZAZIONE SCRITTA AI SENSI E PER GLI EFFETTI DELL'ART 2700 C.C.

Titolo		CABINET PLAN VIEW		Data :		Dis. n° :	
Title				Date :		Dwg. n° :	
Subject		Description		Designatore :		Pg. n° :	
Rev. Type		Job		Drawn :		Sh. n° :	

NIKOLAI MEHILLI PF
NIP 10150091
Tel: 0696062118
46

REFERENCE DRAWINGS	
DRAWING TITLE	DRAWING N°
Symbol for Electrical Diagrams	BEB-SYM-04-000
RS2 Reservoir-Electrical Layout	BEB-RS2-04-250
RS1/RS2 Transformer station panel	BEB-RS1-04-201

2	CHANGES REVIEW	18-11-2025	N/A		
1	CHANGES AS-BUILT	10-4-2003	M.C.	P.B.	A.B.
0	APPROVED AS PER AN 0245	1-9-2003	MEB	F.L.	A.B.
A	FIRST ISSUE	23-4-2001	MEB	F.L.	A.B.
NO	DESCRIPTION	DATE	OWN	CND	APP

REVISIONS

Employer

REPUBLIC OF ALBANIA
WATER SUPPLY AND
SEWERAGE ENTERPRISE OF KORÇA



Engineer's Approval

Approved by:

Checked by:

Drawn by:

Scale:

/

Title

KORÇA WATER SUPPLY AND
SEWERAGE PROJECT

Title

RS2 RESERVOIR
POWER AND CONTROL PANEL
LVS 05 14 01
WIRING DIAGRAM

DRAWING No:

BEB-RS2-04-270

QUESTO DISEGNO E' ESCLUSIVA PROPRIETA' DELLA SOCIETA' M.E.B. Engineering s.r.l. NE E' VIETATA LA DUPLICAZIONE E LA DIFFUSIONE SENZA SUA AUTORIZZAZIONE SCRITTA AL SENSO E PER GLI EFFETTI DELL'ART.2578 C.C.

Titolo

COVER PAGE

Scale 1:100

Per. Type

Continuum

Job

Data:

23-4-2001

Date:

23-4-2001


Disegnato:

Pg. n°:


Sh. n°:

45

NIKOLIN MEHILLI PF
NIPIT-K91895009f
Tel: 0696606274-16

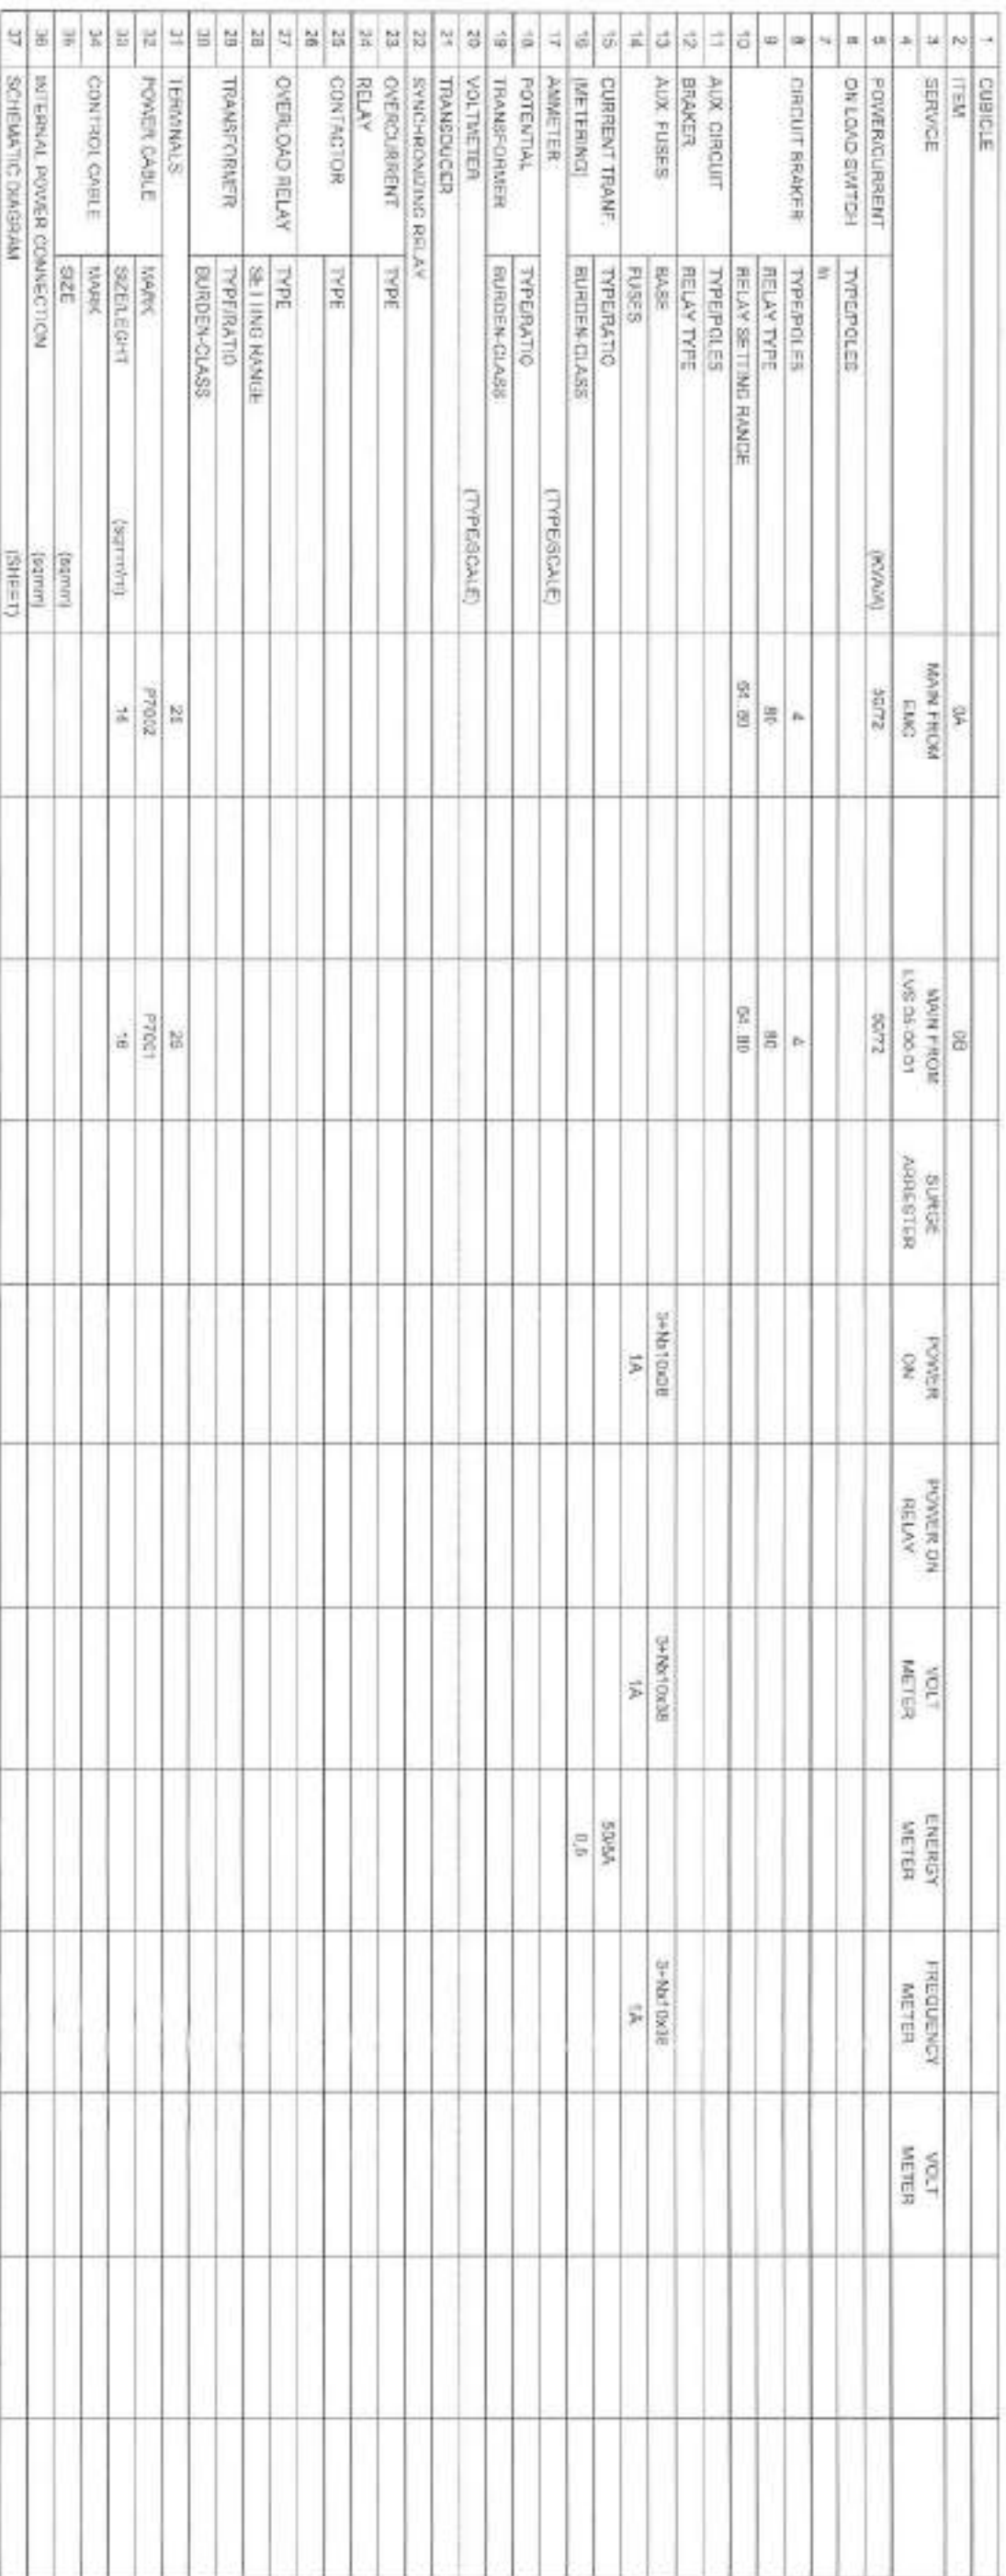

NIKOLINA BETHILLI PE
27C003
Tel.: 0698862212

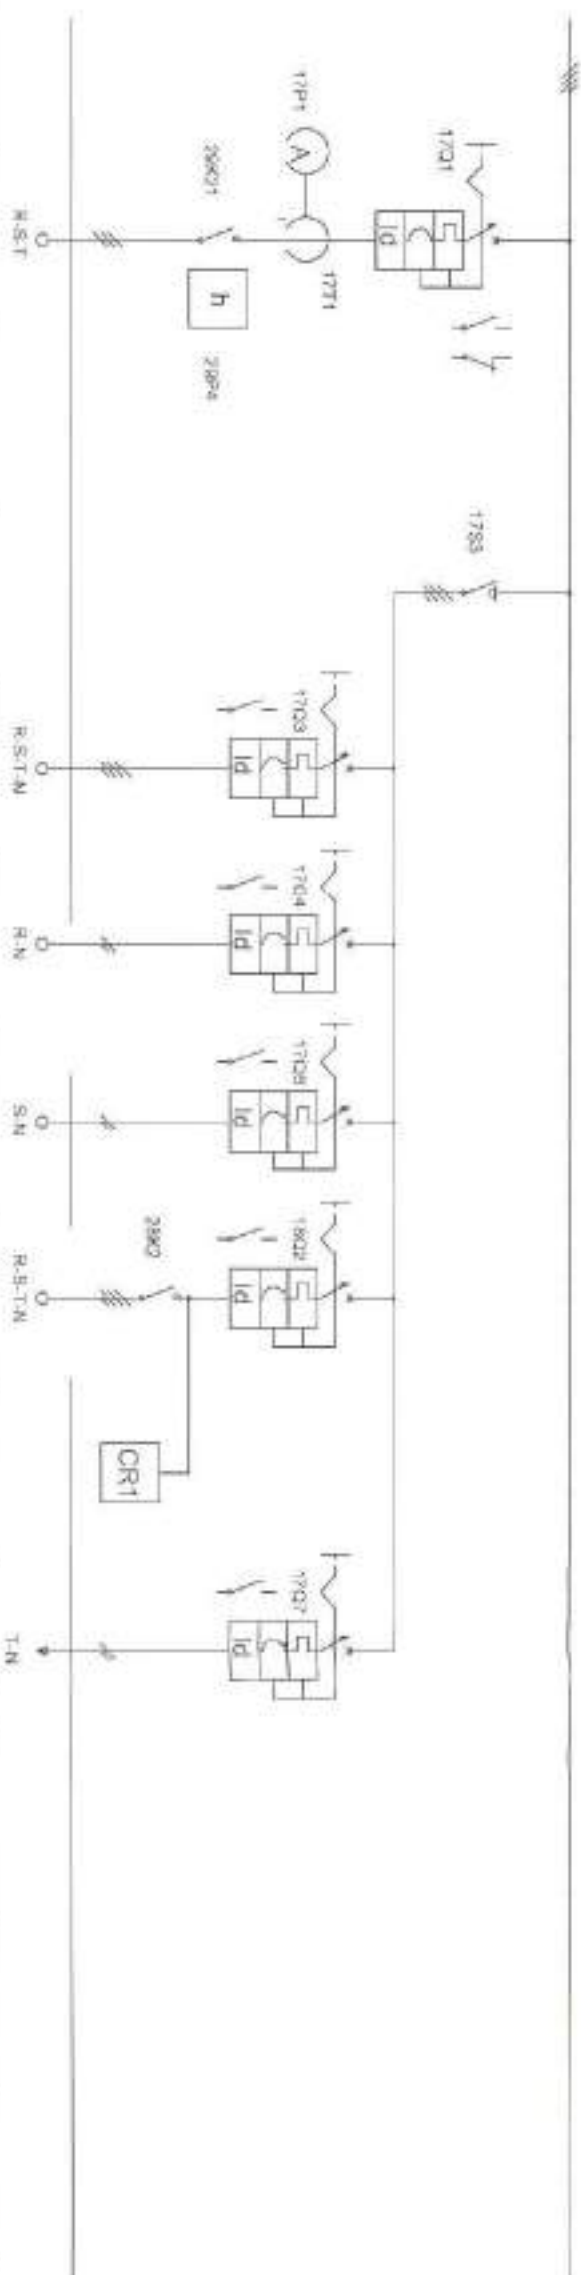[illegible]

QUESTO DISEGNO È ESCLUSIVA PROPRIETÀ
DELLA SOCIETÀ M.E.B. Engineering s.r.l.,
NE È VIETATA LA RIPRODUZIONE
E LA DIFFUSIONE SENZA SUA AUTORIZZAZIONE
SCRITTA AL SENSO E PER GLI EFFETTI
DELLA L. 30/78, C. 12.

Title	SINGLE LINE DIAGRAM
-------	---------------------

Date : 10-4-2003

Dis. n°:
Dev. n°:

Drawn:

Sh n°:


NIKOLIN MESTO LJ PF
NIPT-1978100091
Tel: 06596062118

12


Titolo TITOLO	SINGLE LINE DIAGRAM
------------------	---------------------


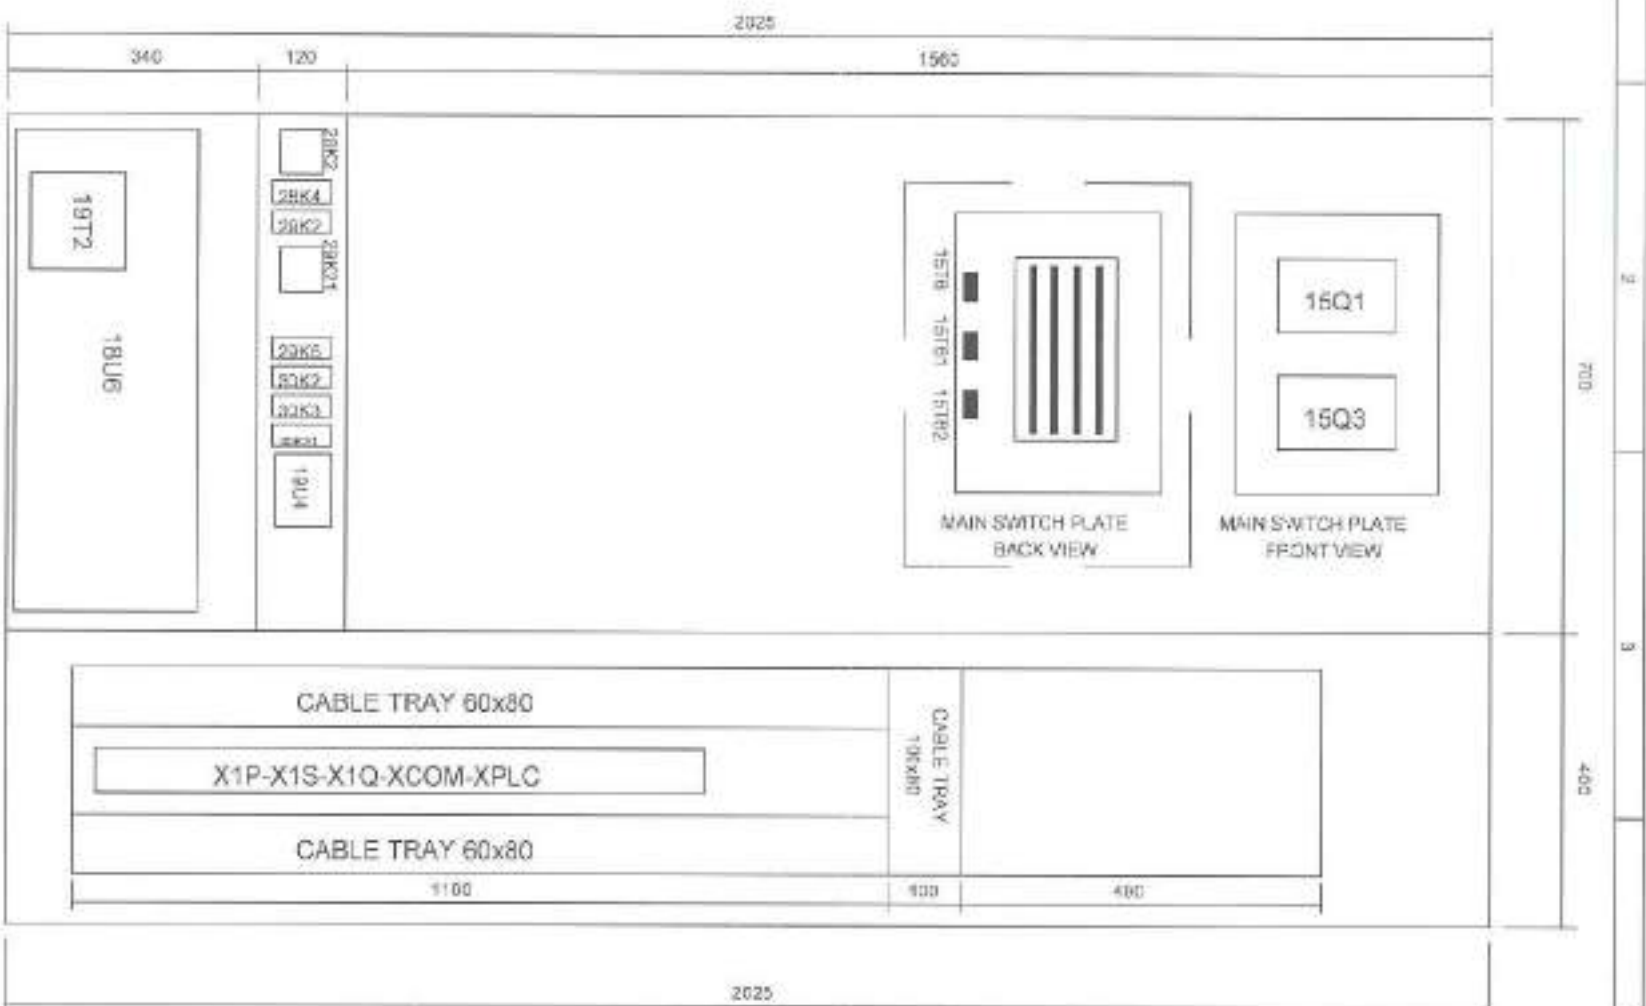

INTERNAL PLANIMETRY VIEW

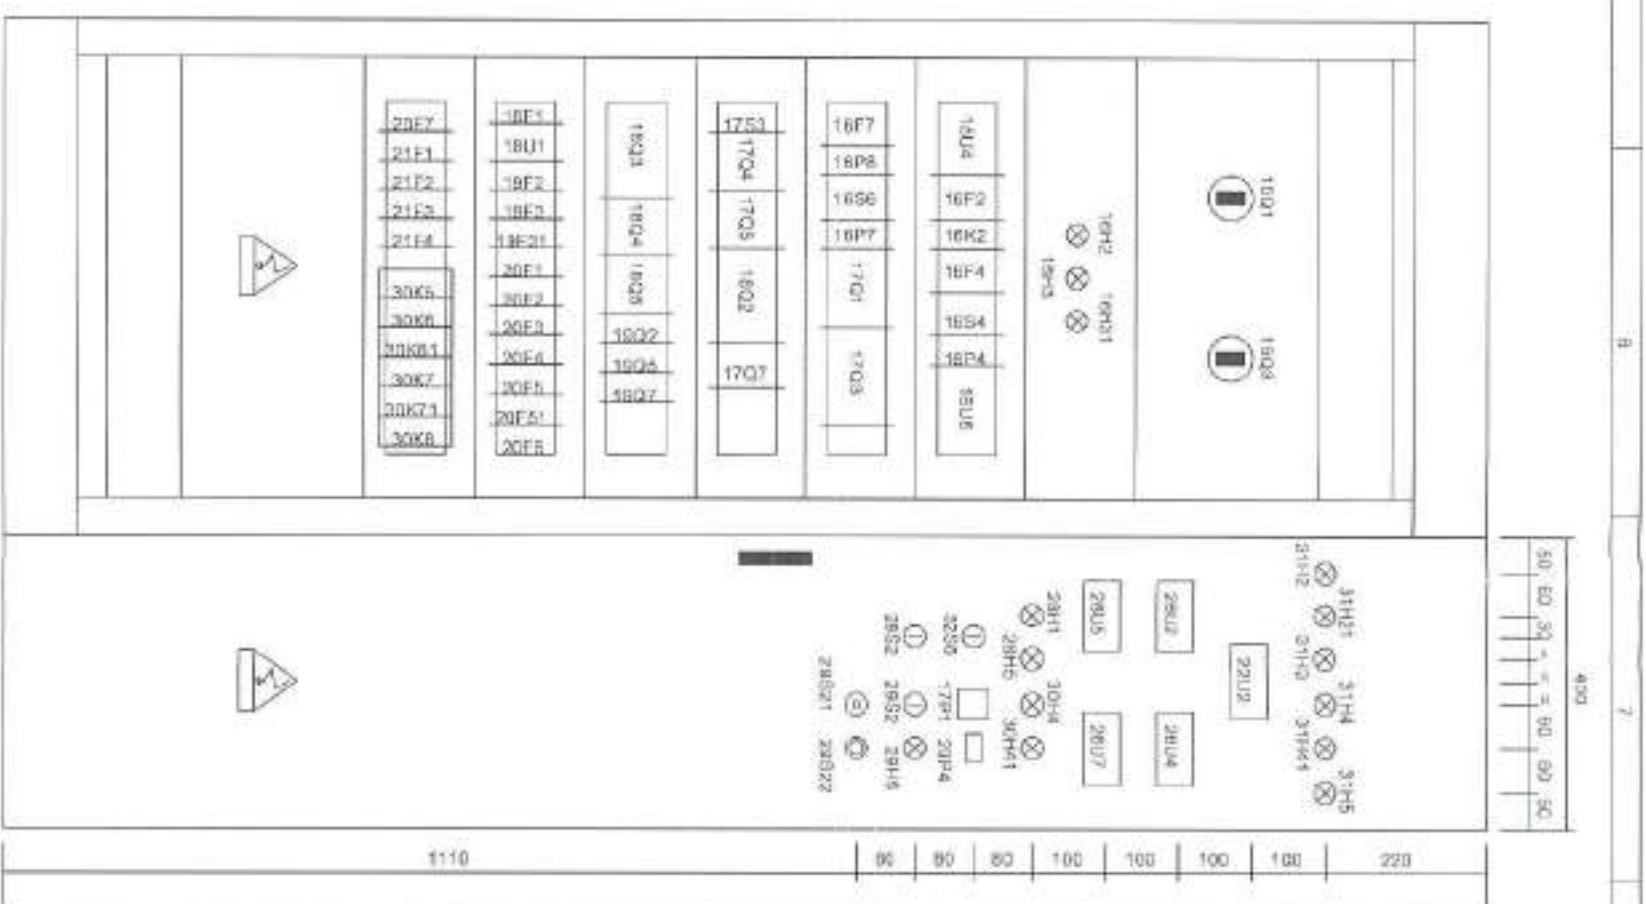

EXTERNAL PLANIMETRY VIEW

QUESTO DISEGNO E' ESCLUSIVA PROPRIETA' DELLA SOCIETA' M.E.B. ENGINEERING S.R.L. NE E' VIETATA LA DUPLICAZIONE E LA DIFFUSIONE SENZA SUA AUTORIZZAZIONE SCRITTA AI SENSI E PER GLI EFFETTI DELL'ART. 2578 C.C.

Titolo
INTERNAL/EXTERNAL
PLANIMETRY VIEW

Data:
10-4-2003


Dis. n°:
270003

Dwg. n°:
270003

Pg. n°:
6

Sh. n°:
6


NIKOLAJEVIHILLI PF
N/A 19491816009
Tel: 0696662178

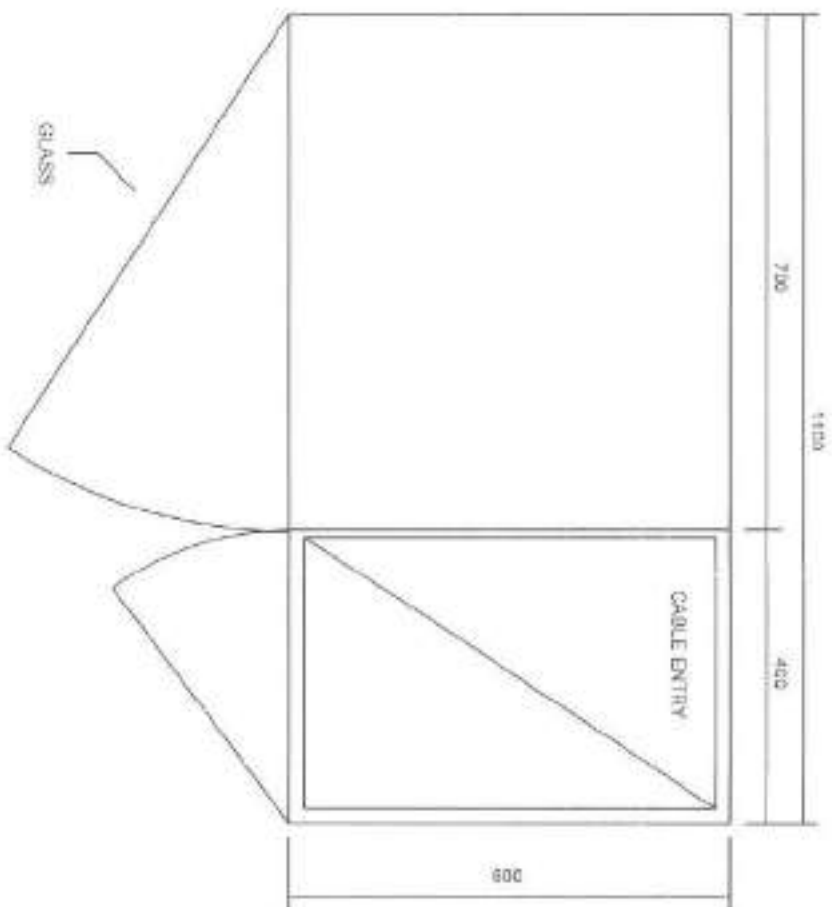

PLAN VIEW

5		QUESTO DISEGNO E' ESCLUSIVA PROPRIETA' DELLA SOCIETA' M.E.B. Engineering s.r.l. E' VIETATA LA DUPLICAZIONE E LA DIFFUSIONE SENZA SUA AUTORIZZAZIONE SCRITTA AI SENSI E PER GLI EFFETTI DELL'ART. 2578 C.C.							
		Titolo		CABINET PLAN VIEW		Data :		Dis. n° :	
		Title				Date :		Dwg. n° :	
		Sheet no. 000		CONTINUED		Designation :		Pg. n° :	
		Total 1/000		1/000		Drawn :		Sh. n° :	

NIKOLIN-DEHILLI PF
NIP: 6218150091
Tel.: 0696002118

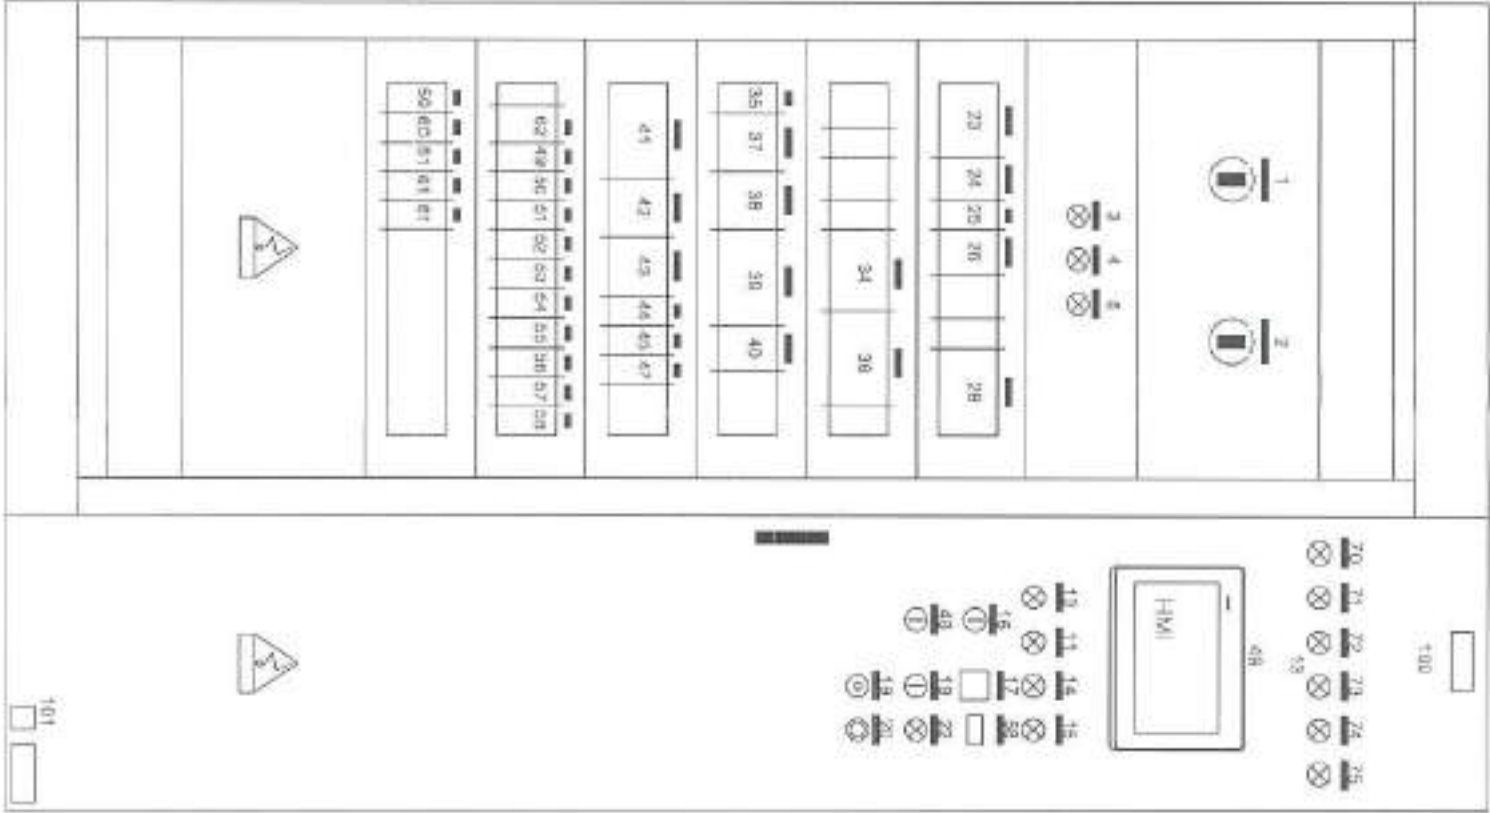

NAMEPLATES POSITIONS

QUESTO DISEGNO E' ESCLUSIVA PROPRIETA' DELLA SOCIETA' M.E.R. Engineering s.r.l. NE E' VIETATA LA DUPLICAZIONE E LA CITRUZIONE SENZA SUA AUTORIZZAZIONE SCRITTA AI SENSI E PER GLI EFFETTI DELL'ART. 2578 C.C.		TITOLO NAMEPLATES POSITION		DATA : 10-4-2003		Dis. n° : 2700	
AUTORE M.E.R. Engineering s.r.l.		CARTOGRAFO J.M.		Disegnatore : DRAWN : DATE :		Pg. n° : Sh. n° : 2700	

NIKOLIN MICHILLI PF
NIPF: 89 18150091
tel: 06695062178

REFERENCE DRAWINGS	
DRAWING TITLE	DRAWING N°
Symbol for Electrical Diagrams	BEB-SYM-04-000
RS3 Reservoir-Electrical Layout	BEB-RS3-04-320

No	Rev	DESCRIPTION	DATE	Dwn	Chd	App
2		CHANGES REVIEW	18-11-2025	N.M.		
1		CHANGES BUILT	10-4-2003	M.C.	P.B.	A.B.
0		APPROVED AS PER AN 0245	1-8-2001	MEB	F.L.	A.B.
A		FIRST ISSUE	23-4-2001	MEB	F.L.	A.B.

REVISIONS

Emptioyer
REPUBLIC OF ALBANIA
WATER SUPPLY AND
SEWERAGE ENTERPRISE OF KORÇA



Engineer's Approval

Approved by:

Checked by:

Drawn by:

Scale:

DRAWING No.:

BEB-RS3-04-320

KORÇA WATER SUPPLY AND
SEWERAGE PROJECT

RS3 RESERVOIR
POWER AND CONTROL PANEL
I VS 05 15 01
WIRING DIAGRAM

QUESTO DISEGNO E' ESCLUSIVA PROPRIETA'

DELLA SOCIETA' M.E.B. Engineering s.r.l.

NE E' VIETATA LA DUPLICAZIONE

E LA DIFFUSIONE SENZA SUA AUTORIZZAZIONE

SCRITTA AL SENSO E PER GLI EFFETTI

DELL'ART. 2578 C.C.

Titolo
Title

COVER PAGE

Data: 23-4-2001

Dis. n°: 2700

Dwg. n°: 15009


Pg. n°: 1/1

Sh. n°: 1/1


44A

NIKOLIN M. PHILLIPS

TEL: 0696069118

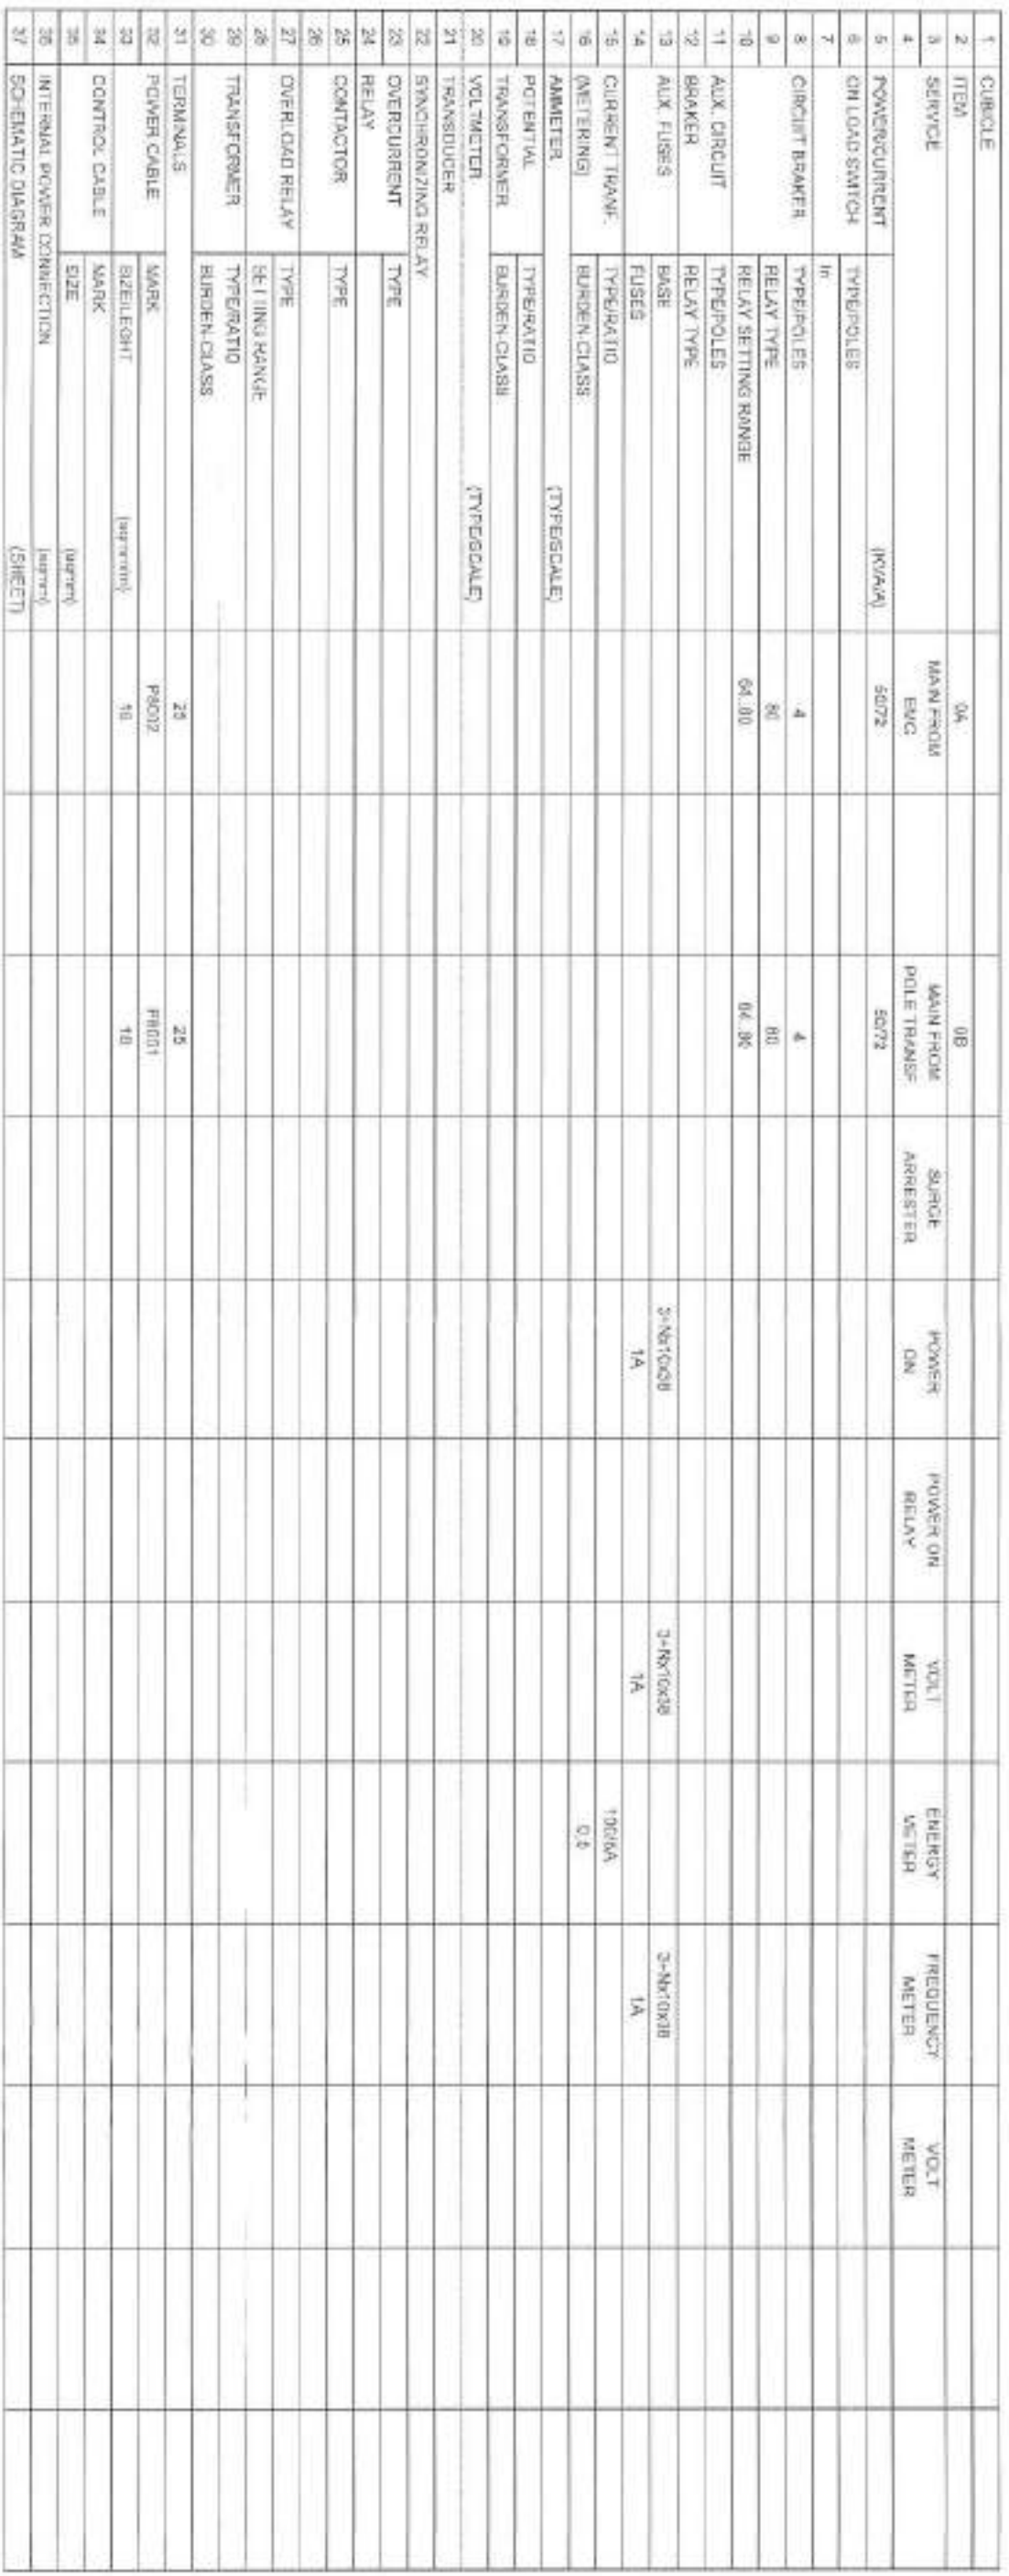

27000
Nikola Manillip
K91815099
0696062118

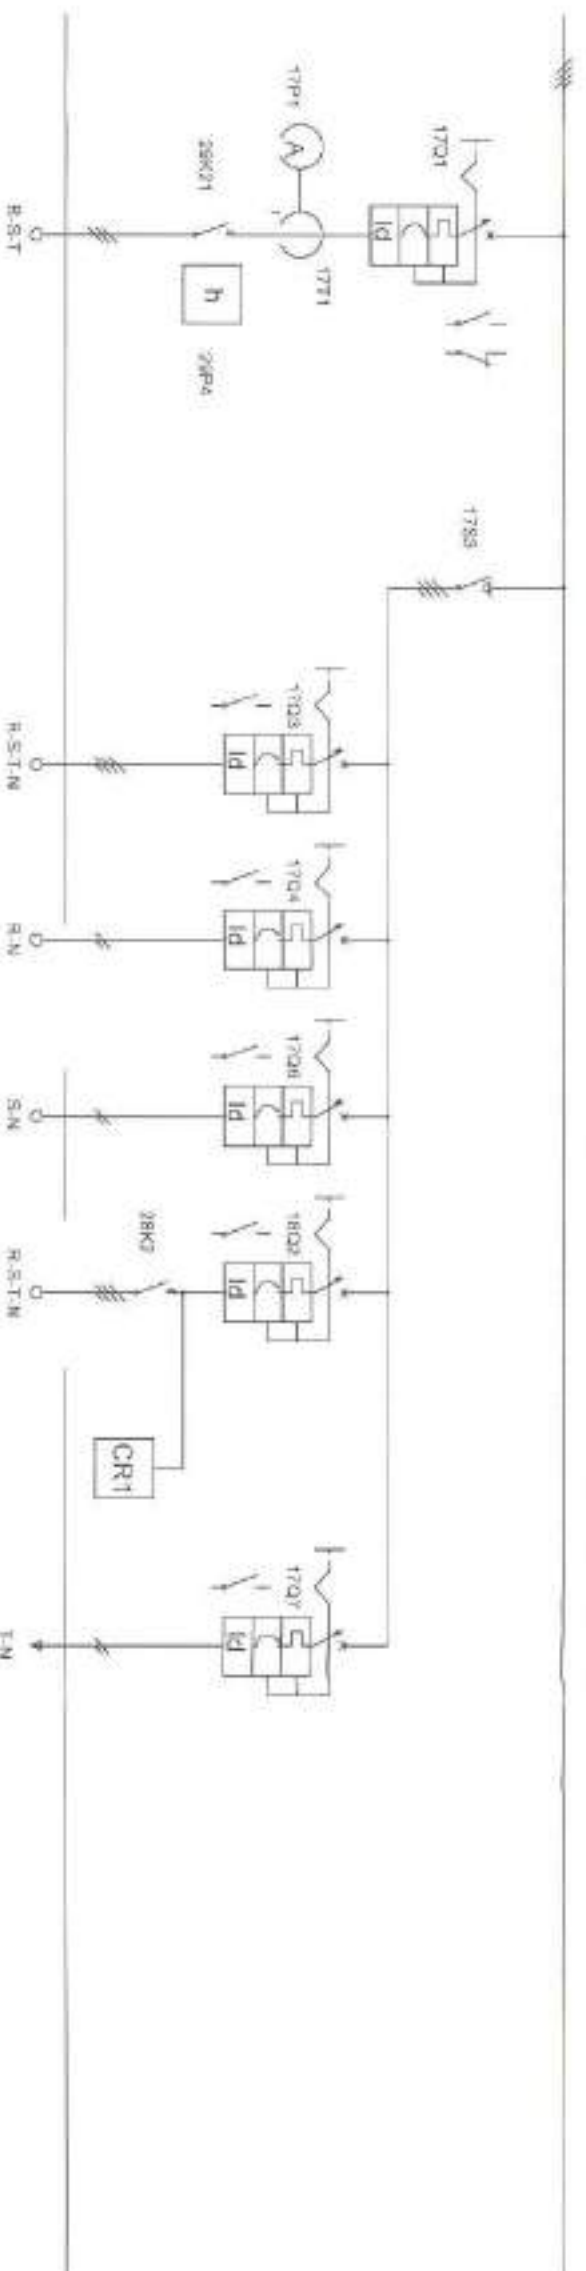

1	CUBICLE	
---	---------	--	--	
10


QUESTO DISEGNO E' ESCLUSIVA PROPRIETA' DELLA SOCIETA' M. E. B. Engineering s.r.l. NE E' VIETATA LA DUPLICAZIONE E LA DIFFUSIONE SENZA SUA AUTORIZZAZIONE SCRITTA AI SENSI E PER GLI EFFETTI DELL'ART. 2578 C.C.

TITOLO SINGLE LINE DIAGRAM


Data: 10-4-2003

Dis. n°: 11 di 44

NIKOLIN MEHLI PF
Tel.: 0696062118

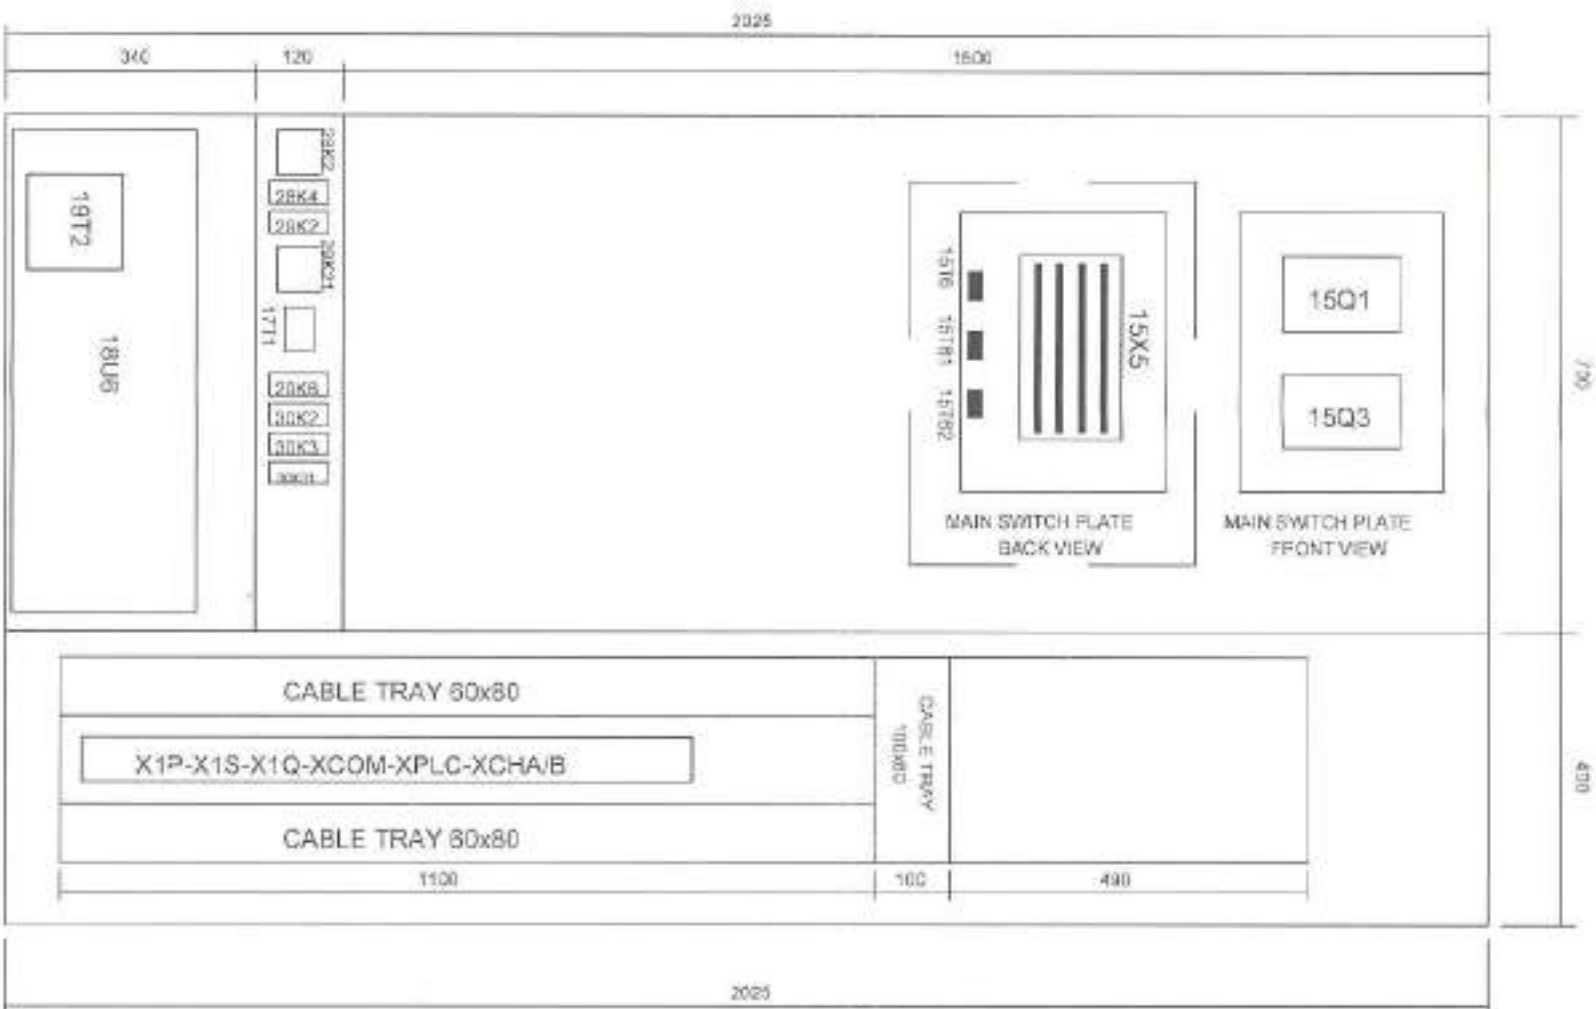

INTERNAL PLANIMETRY VIEW

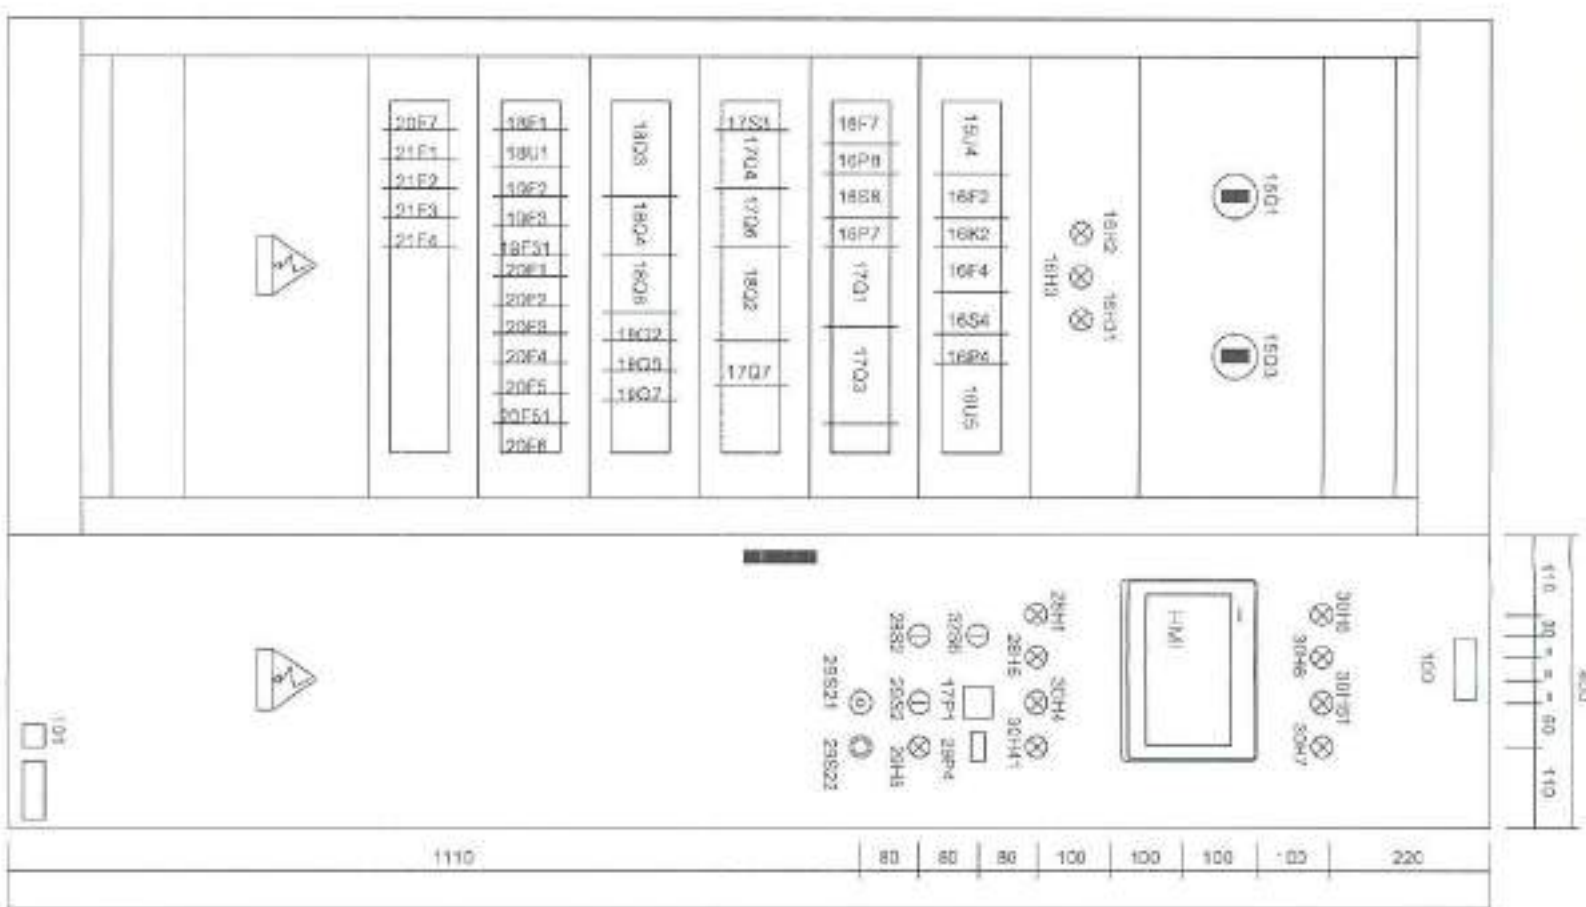

EXTERNAL PLANIMETRY VIEW

QUESTO DISEGNO E' ESCLUSIVA PROPRIETA' DELLA SOCIETA' M. E. B. Engineering s.r.l. NE E' VIETATA LA DUPLICAZIONE E LA DIFFUSIONE SENZA SUA AUTORIZZAZIONE SCRITTA AI SENSI E PER GLI EFFETTI DELL'ART. 2578 C.C.

TITOLO: INTERNAL/EXTERNAL PLANIMETRY VIEW


DATA: 10-4-2003

Disegnato: Pg. n°: 6 di 44

Disegnato: Dwg. n°: Z7C004

Disegnato: Sn. n°:

NIKOLIN MEHILLI PE
NIP: K918150091
Tel.: 0696062118

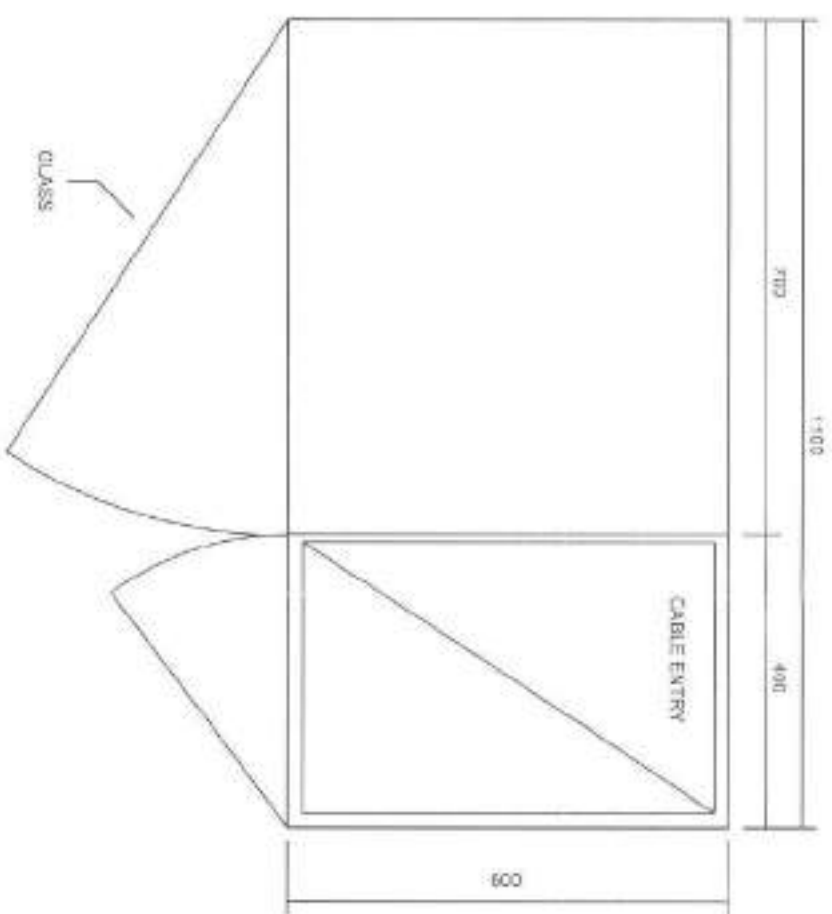

QUESTO DISEGNO E' ESCLUSIVA PROPRIETA' DELLA SOCIETA' M.E.B. Engineering s.r.l. E' VIETATA LA DUPLICAZIONE E LA DIFFUSIONE SENZA SUA AUTORIZZAZIONE SCRITTA AI SENSI E PER GLI EFFETTI DELL'ART. 2576 C.C.		Titolo		CABINET PLAN VIEW		Data :		Dis. n° :	
		Titolo				Date :		Dwg. n° :	
		Vaiolo 100		Cabinet		10-4-2003		270004	
		2001-10-01				Disegnatore :		Pg. n° :	
						Drawn :		7	
								di	
								44	
								of	

NIKOLIN MERILLI PF
NIP.T. K918150091
Tel.: 0696062118

PAGINA LASCIATA
INTENZIONALMENTE
BIANCA
PAGE LEFT
INTENTIONALLY
BLANK

QUESTO DISEGNO E' ESCLUSIVA PROPRIETA' DELLA SOCIETA' M.E.B. Engineering s.r.l. NE E' VIETATA LA DUPLICAZIONE E LA DIFFUSIONE SENZA AUTORIZZAZIONE SCRITTA AI SENSI E PER GLI EFFETTI DELL'ART. 2978 C.C.		Titolo Title		SPARE PAGE		Data Date		Dis. n° Dwg. n°	
		Versione Rev. Type				10-4-2003		27C004	
		Commiss. Job				Disegnato Drawn		Pg. n° Sh. n°	
								9 di 44	

GIKOLIN MEHILLI PF
NIPIT: K918130091
Tel.: 0696062118